


PLANO DE UBICACIÓN

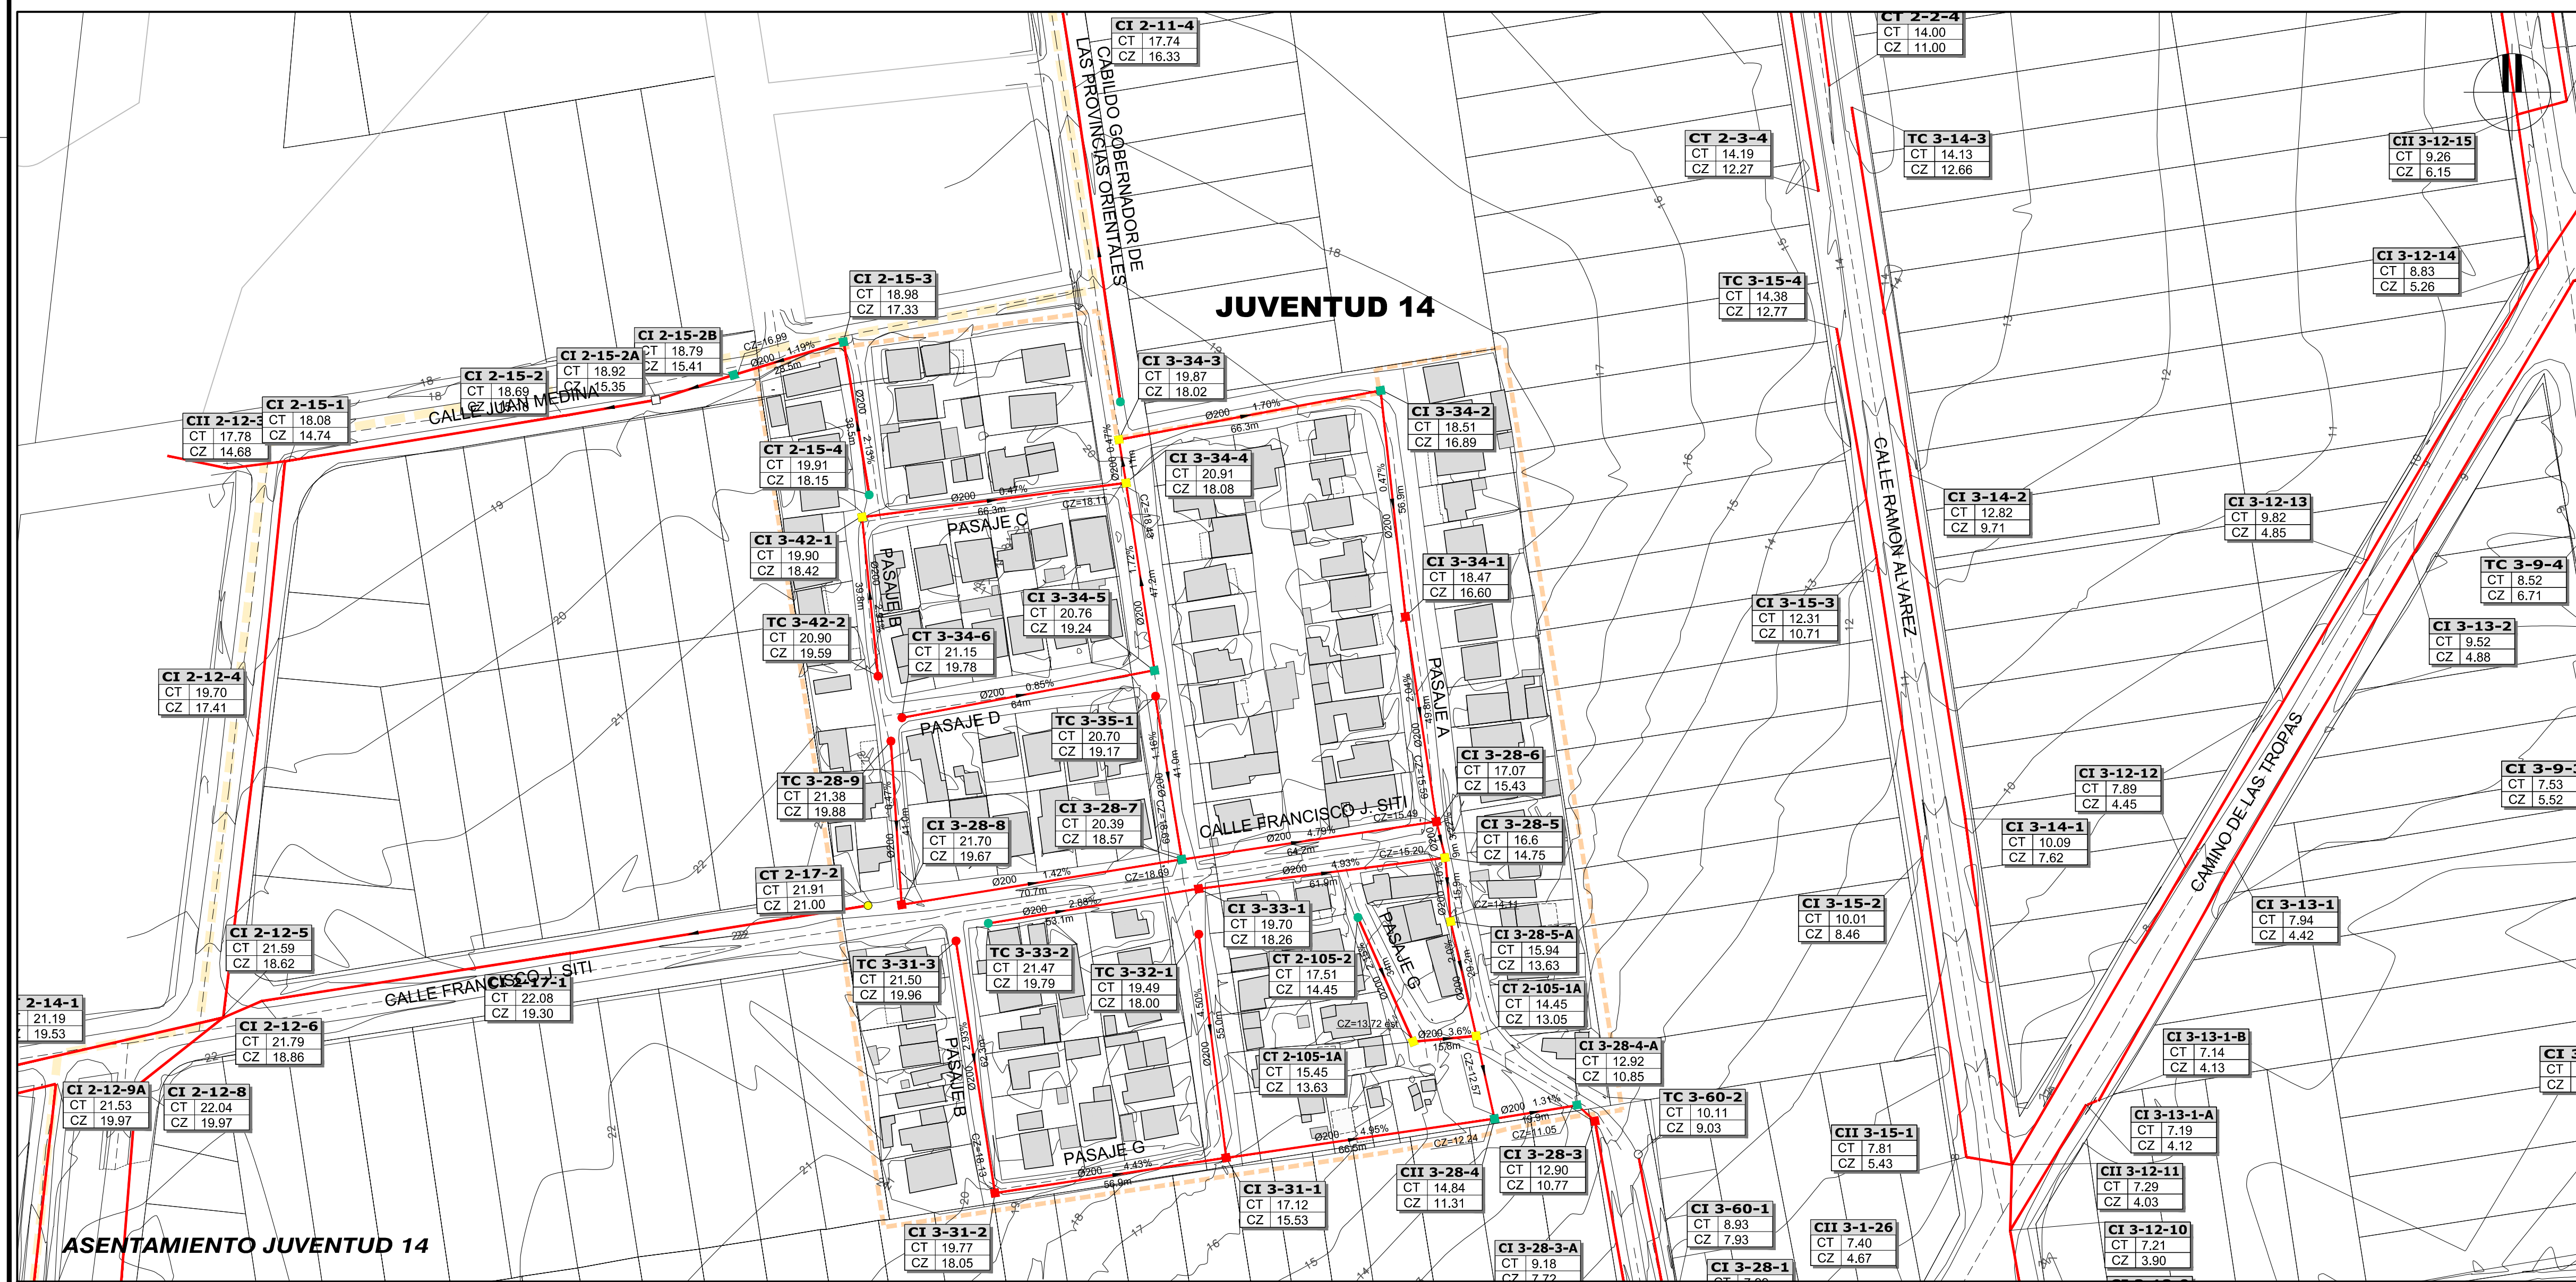

REFERENCIAS	
	DENOMINACIÓN
	AP (ÁREA PRECARIA LA PALOMA)
	AI (ASENTAMIENTOS IRREGULARES - ÁREA DE INTERVENCIÓN)
	EDIFICACIONES EXISTENTES - ASENTAMIENTOS INFORMALES
	CÁMARA DE INSPECCIÓN EN ASENTAMIENTO - DATO MEDIDO
	CÁMARA DE INSPECCIÓN EN ASENTAMIENTO - DATO ESTIMADO - CÁMARA NO ABIERTA
	CÁMARA DE INSPECCIÓN EN ASENTAMIENTO - DATO ESTIMADO - CÁMARA NO ENCONTRADA
	CÁMARA TERMINAL EN ASENTAMIENTO - DATO MEDIDO
	CÁMARA TERMINAL EN ASENTAMIENTO - DATO ESTIMADO - CÁMARA NO ABIERTA
	CÁMARA TERMINAL EN ASENTAMIENTO - DATO ESTIMADO - CÁMARA NO ENCONTRADA
	CÁMARA DE INSPECCIÓN EN ÁREA PRECARIA
	CÁMARA TERMINAL EN ÁREA PRECARIA
	TERMINAL DE COLECTOR EN ÁREA PRECARIA
	COLECTOR DE SANEAMIENTO EXISTENTE
	COLECTOR DE SANEAMIENTO EXISTENTE SEGÚN MONTEVIDEO MAP
	NOMBRE (TIPO CAM - N° COL - N° CAM) COTA DE TAPA COTA DE ZAMPEADO
	Ø600 0.45% 70.4m DÍAMETRO (mm) - PENDIENTE LARGO

FUENTE
RED DE COLECTORES DE ACUERDO A PLANOS CONFORME A OBRA CERRO NORTE Y PSUIL, SUMINISTRADOS POR LA INTENDENCIA DE MONTEVIDEO (IM). LA UBICACIÓN DE LOS COLECTORES, ASÍ COMO COTA DE TAPA, COTA DE ZAMPEADO, LONGITUD Y PENDIENTE FUERON AJUSTADOS EN FUNCIÓN DEL RELEVAMIENTO DE CÁMARAS.

NOTAS
COTAS REFERIDAS AL CERRO OFICIAL. LOS DATOS CORRESPONDIENTES A LOS COLECTORES DENTRO DEL ÁREA PRECARIA SE MUESTRAN EN EL PLANO S00-1.

MVTOMA
Ministerio de Vivienda
Ordenamiento Territorial
y Medio Ambiente

PMB
Programa de
Mejoramiento de Barrios

Montevideo
de Todos

Coejecutor: **INTENDENCIA DE MONTEVIDEO**

Plano: **SANEAMIENTO ASENTAMIENTOS RED EXISTENTE**

PROYECTO DE MEJORAMIENTO INTEGRAL LA PALOMA

Ubicación: MONTEVIDEO

Escala: 1:1000 Fecha: Mayo 2013 - Rev1 Mayo 2014

Técnico: Ing. CARLA BALDO
Ing. LETICIA MALÁN

Firma: _____

Coordinador: Arq. OCTAVIO BOMBACI
Ing. PAULA ROMAY

Firma: _____

Equipo Técnico: CAESU-IPRU-CSI

LPPE-S00-2-3.dwg

Nº Plano: **S00-3**

Ing. OCTAVIO BOMBACI
Ing. PAULA ROMAY