




PLANTA FUNDACIONES
ESC. 1:200

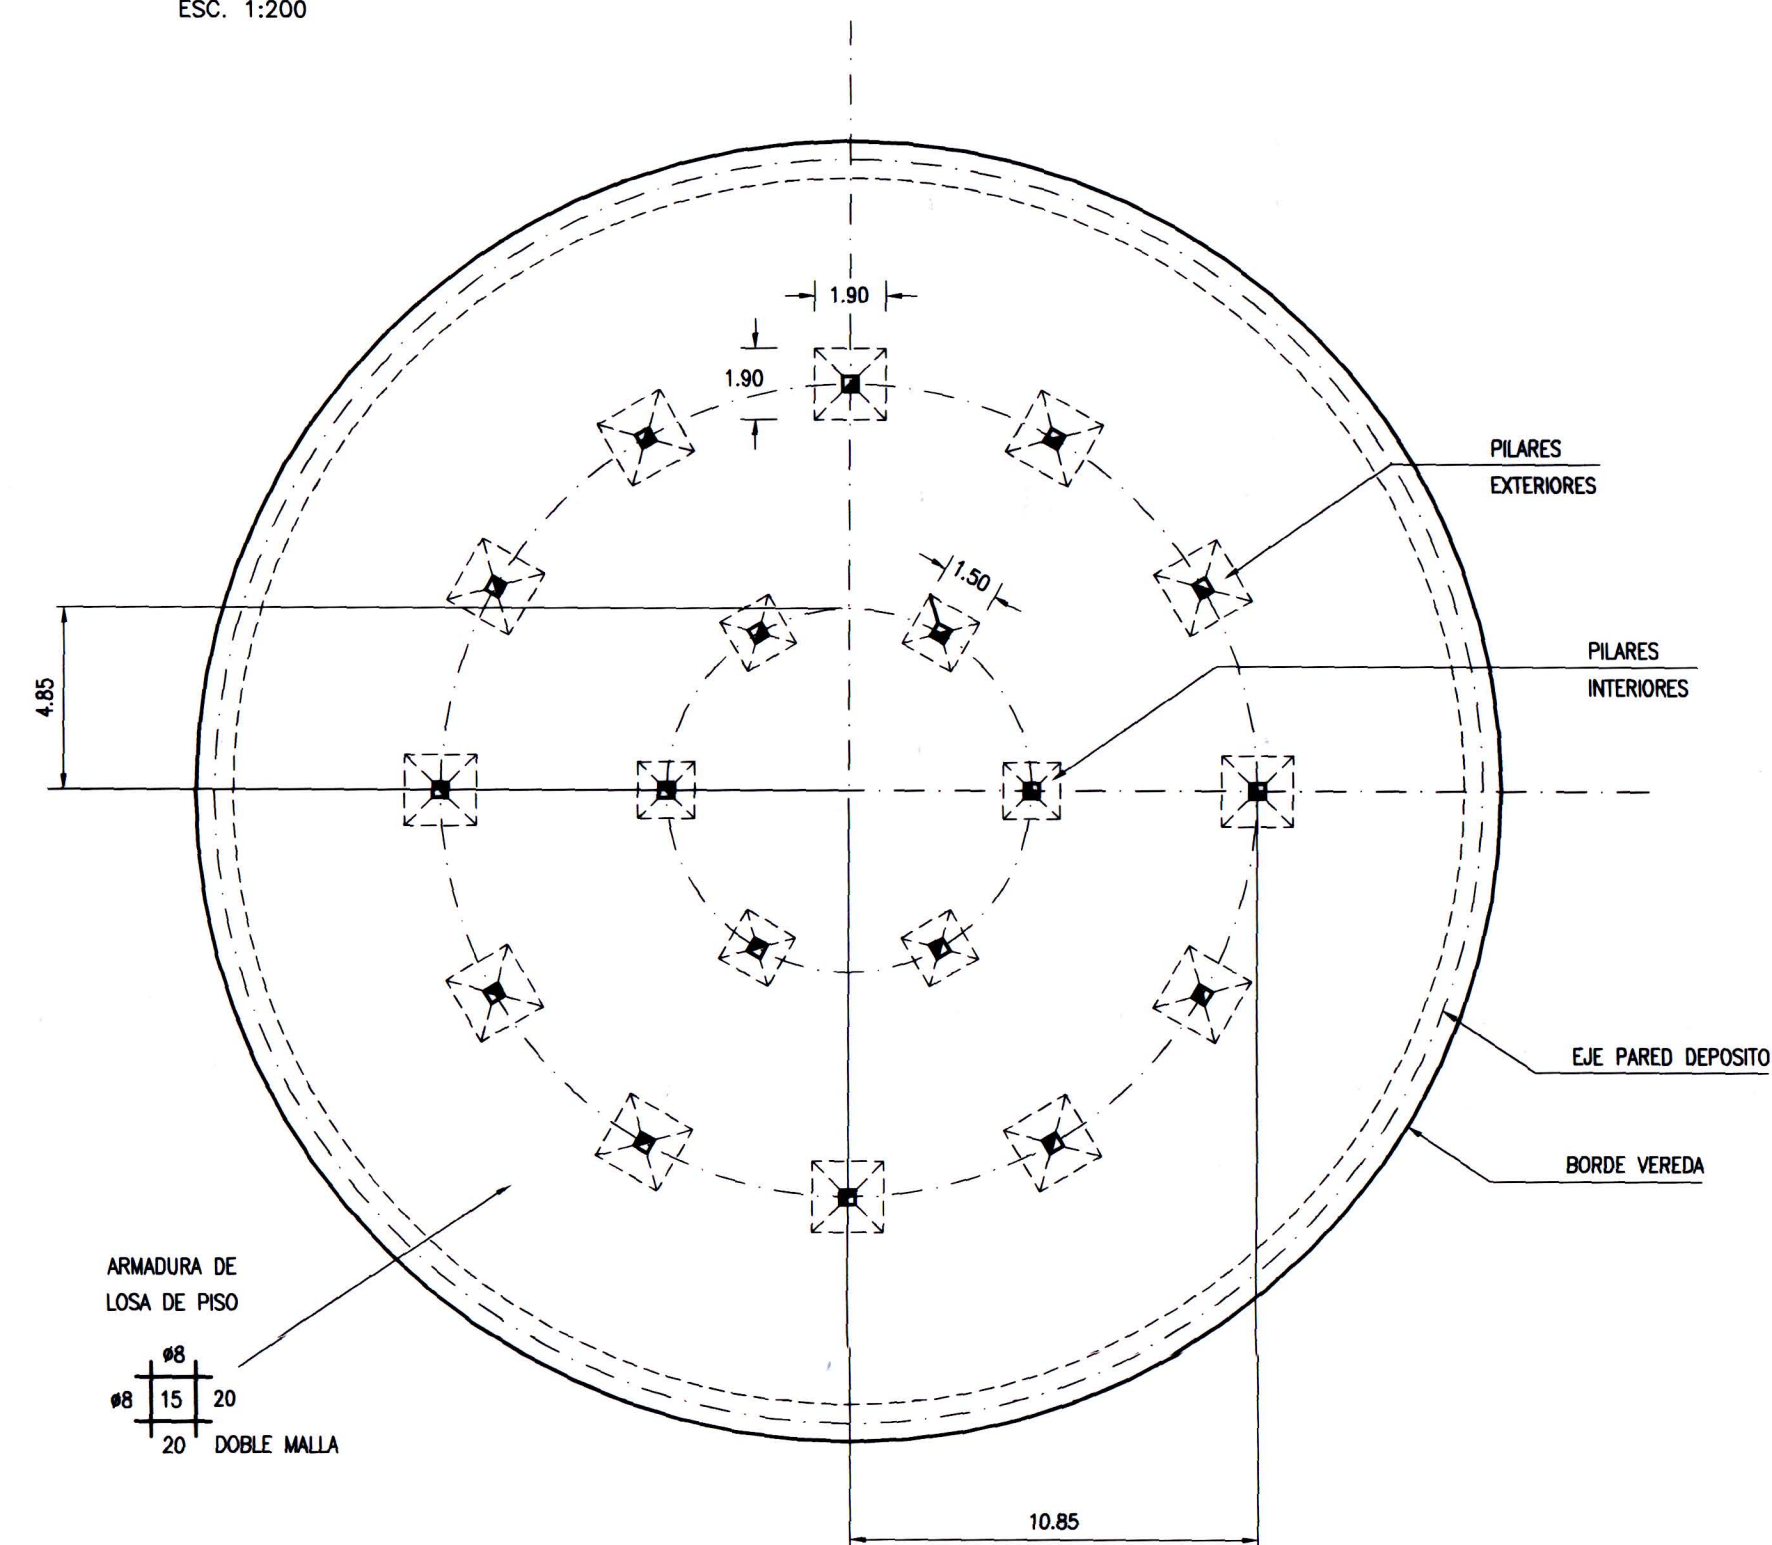


FUNDACION EN DESMONTE
ESC. 1:20

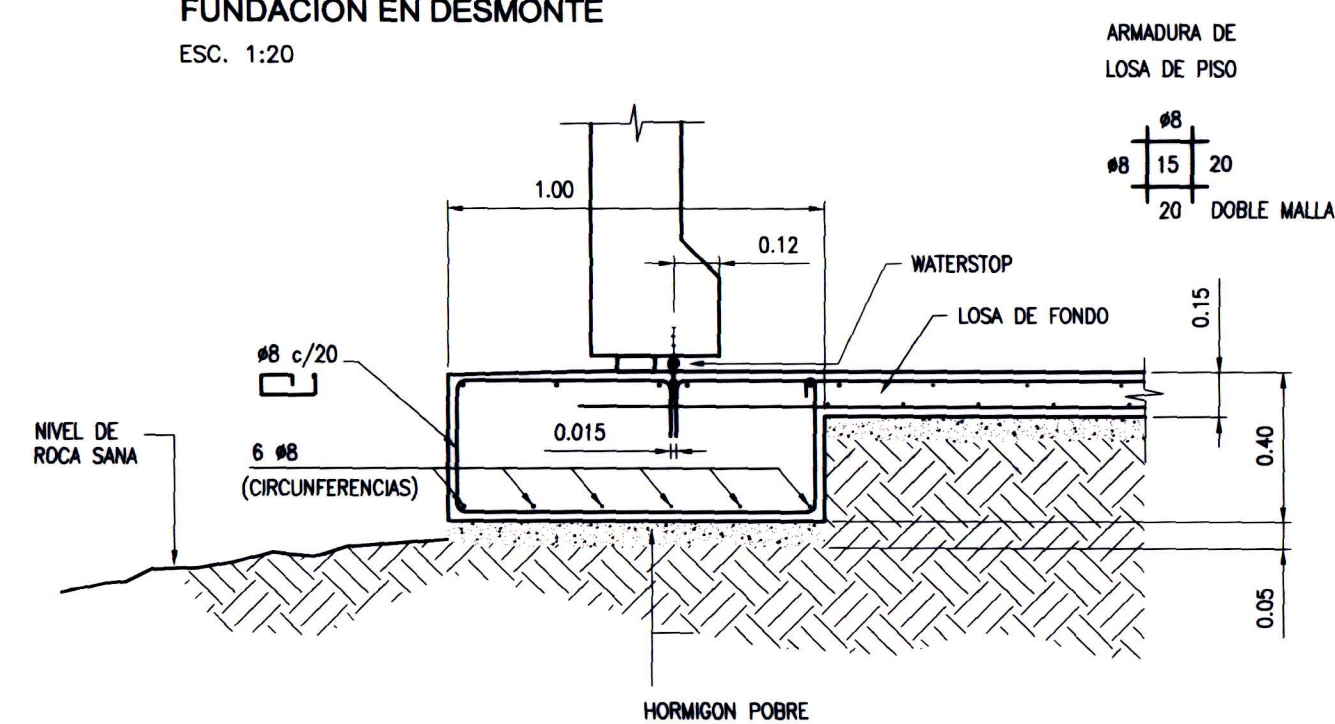



FUNDACION EN TERRAPLEN
ESC. 1:20

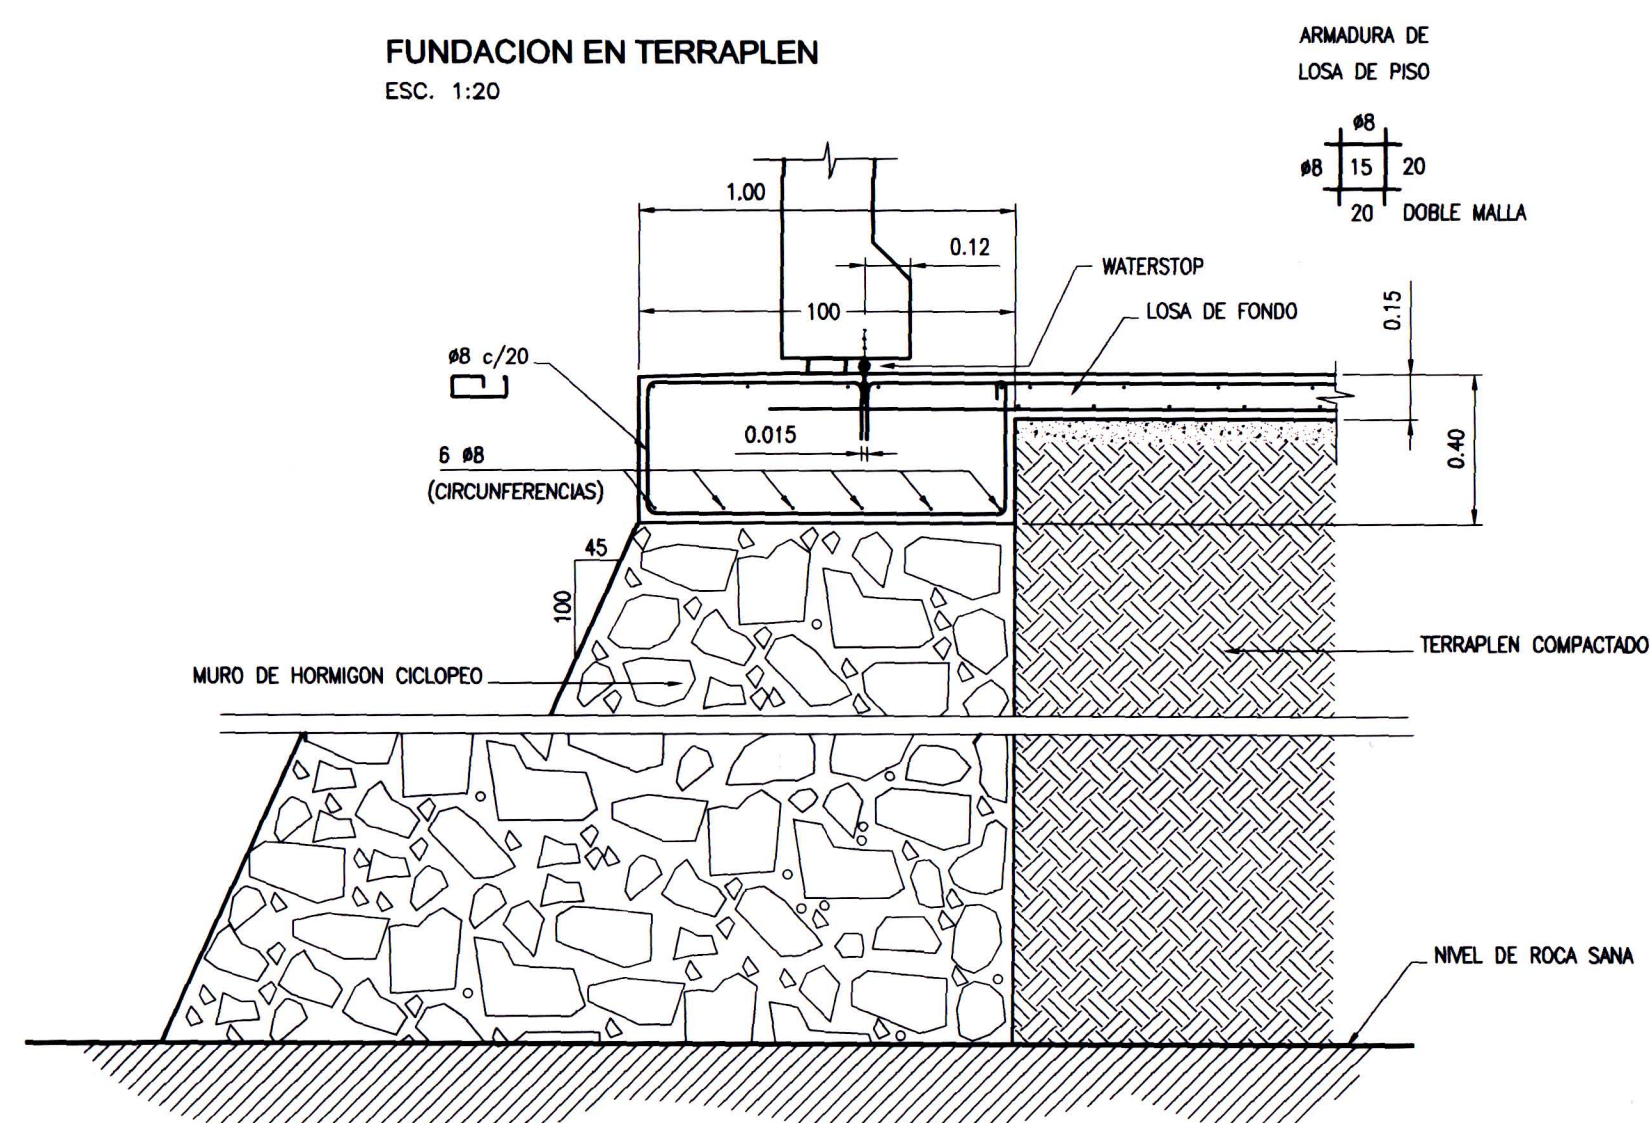


REFUERZO DE MURO DE HORMIGON
CICLOPEO EN CRUCE TUBERIA Ø700mm
ESC. 1:20

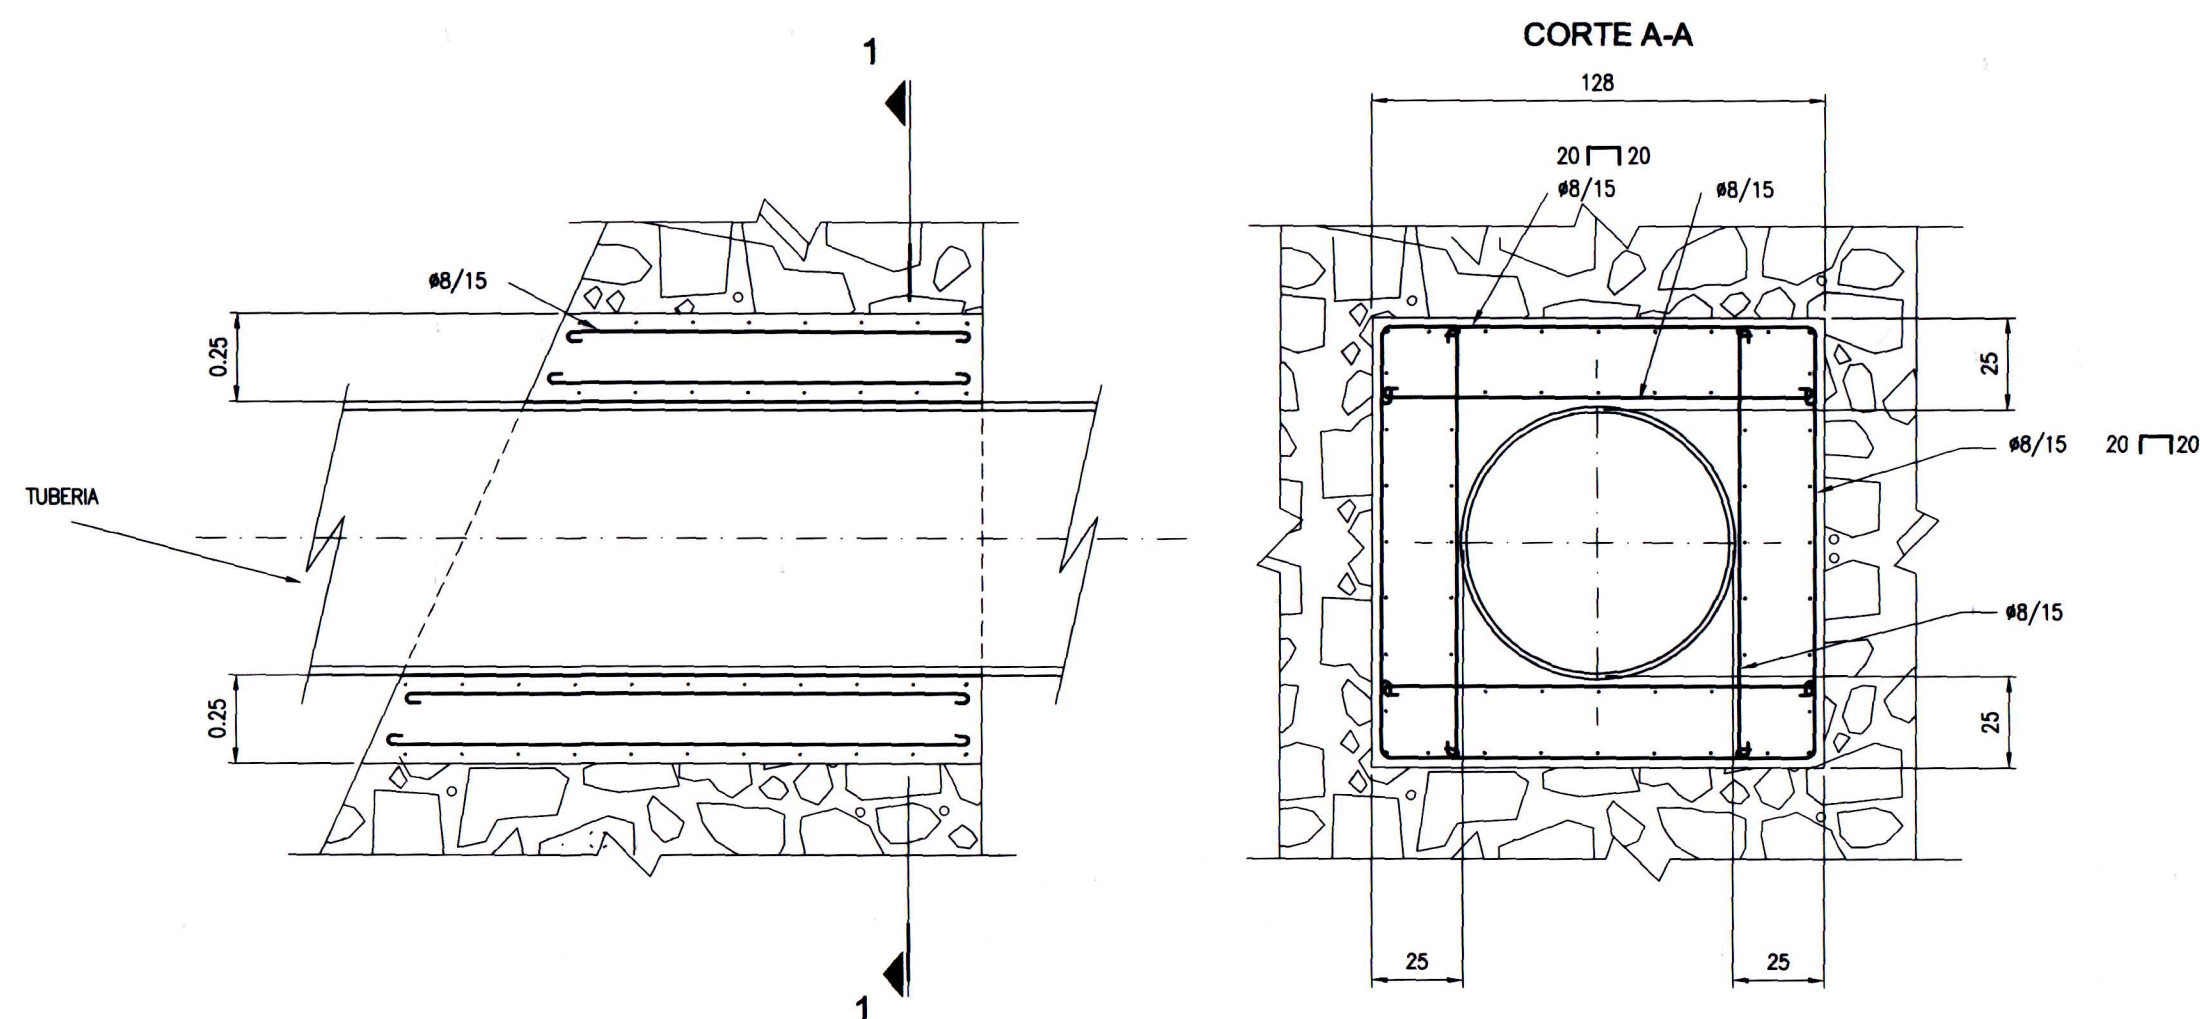

VEREDA PERIMETRAL DESMONTE
ESC. 1:20

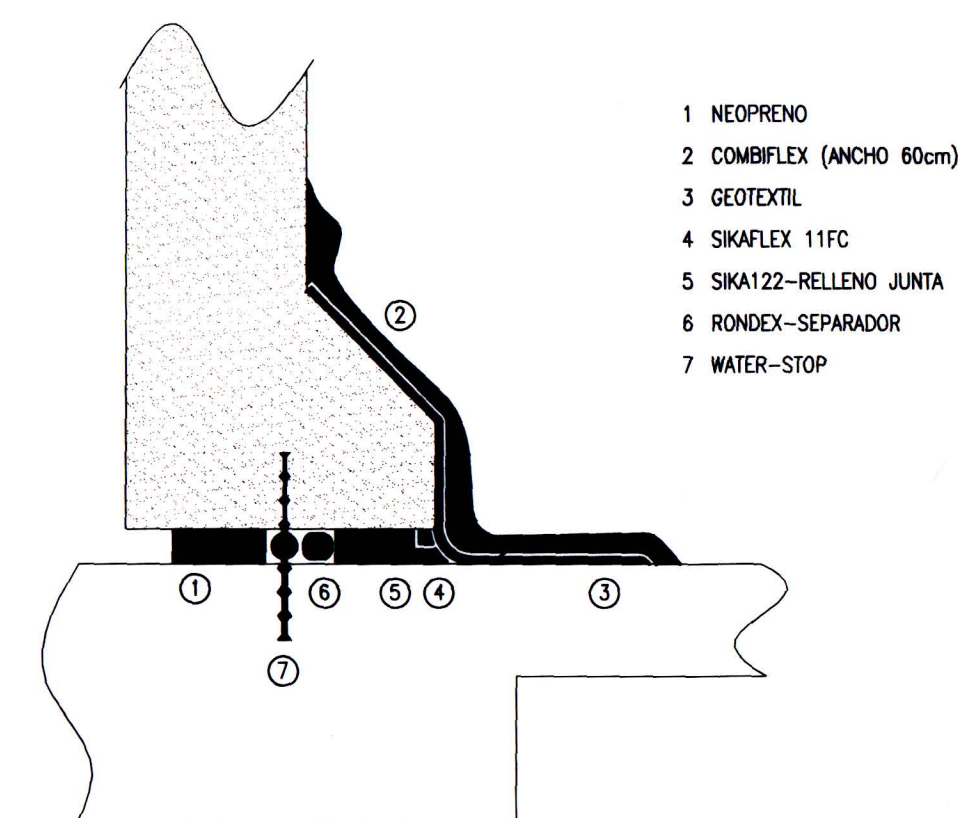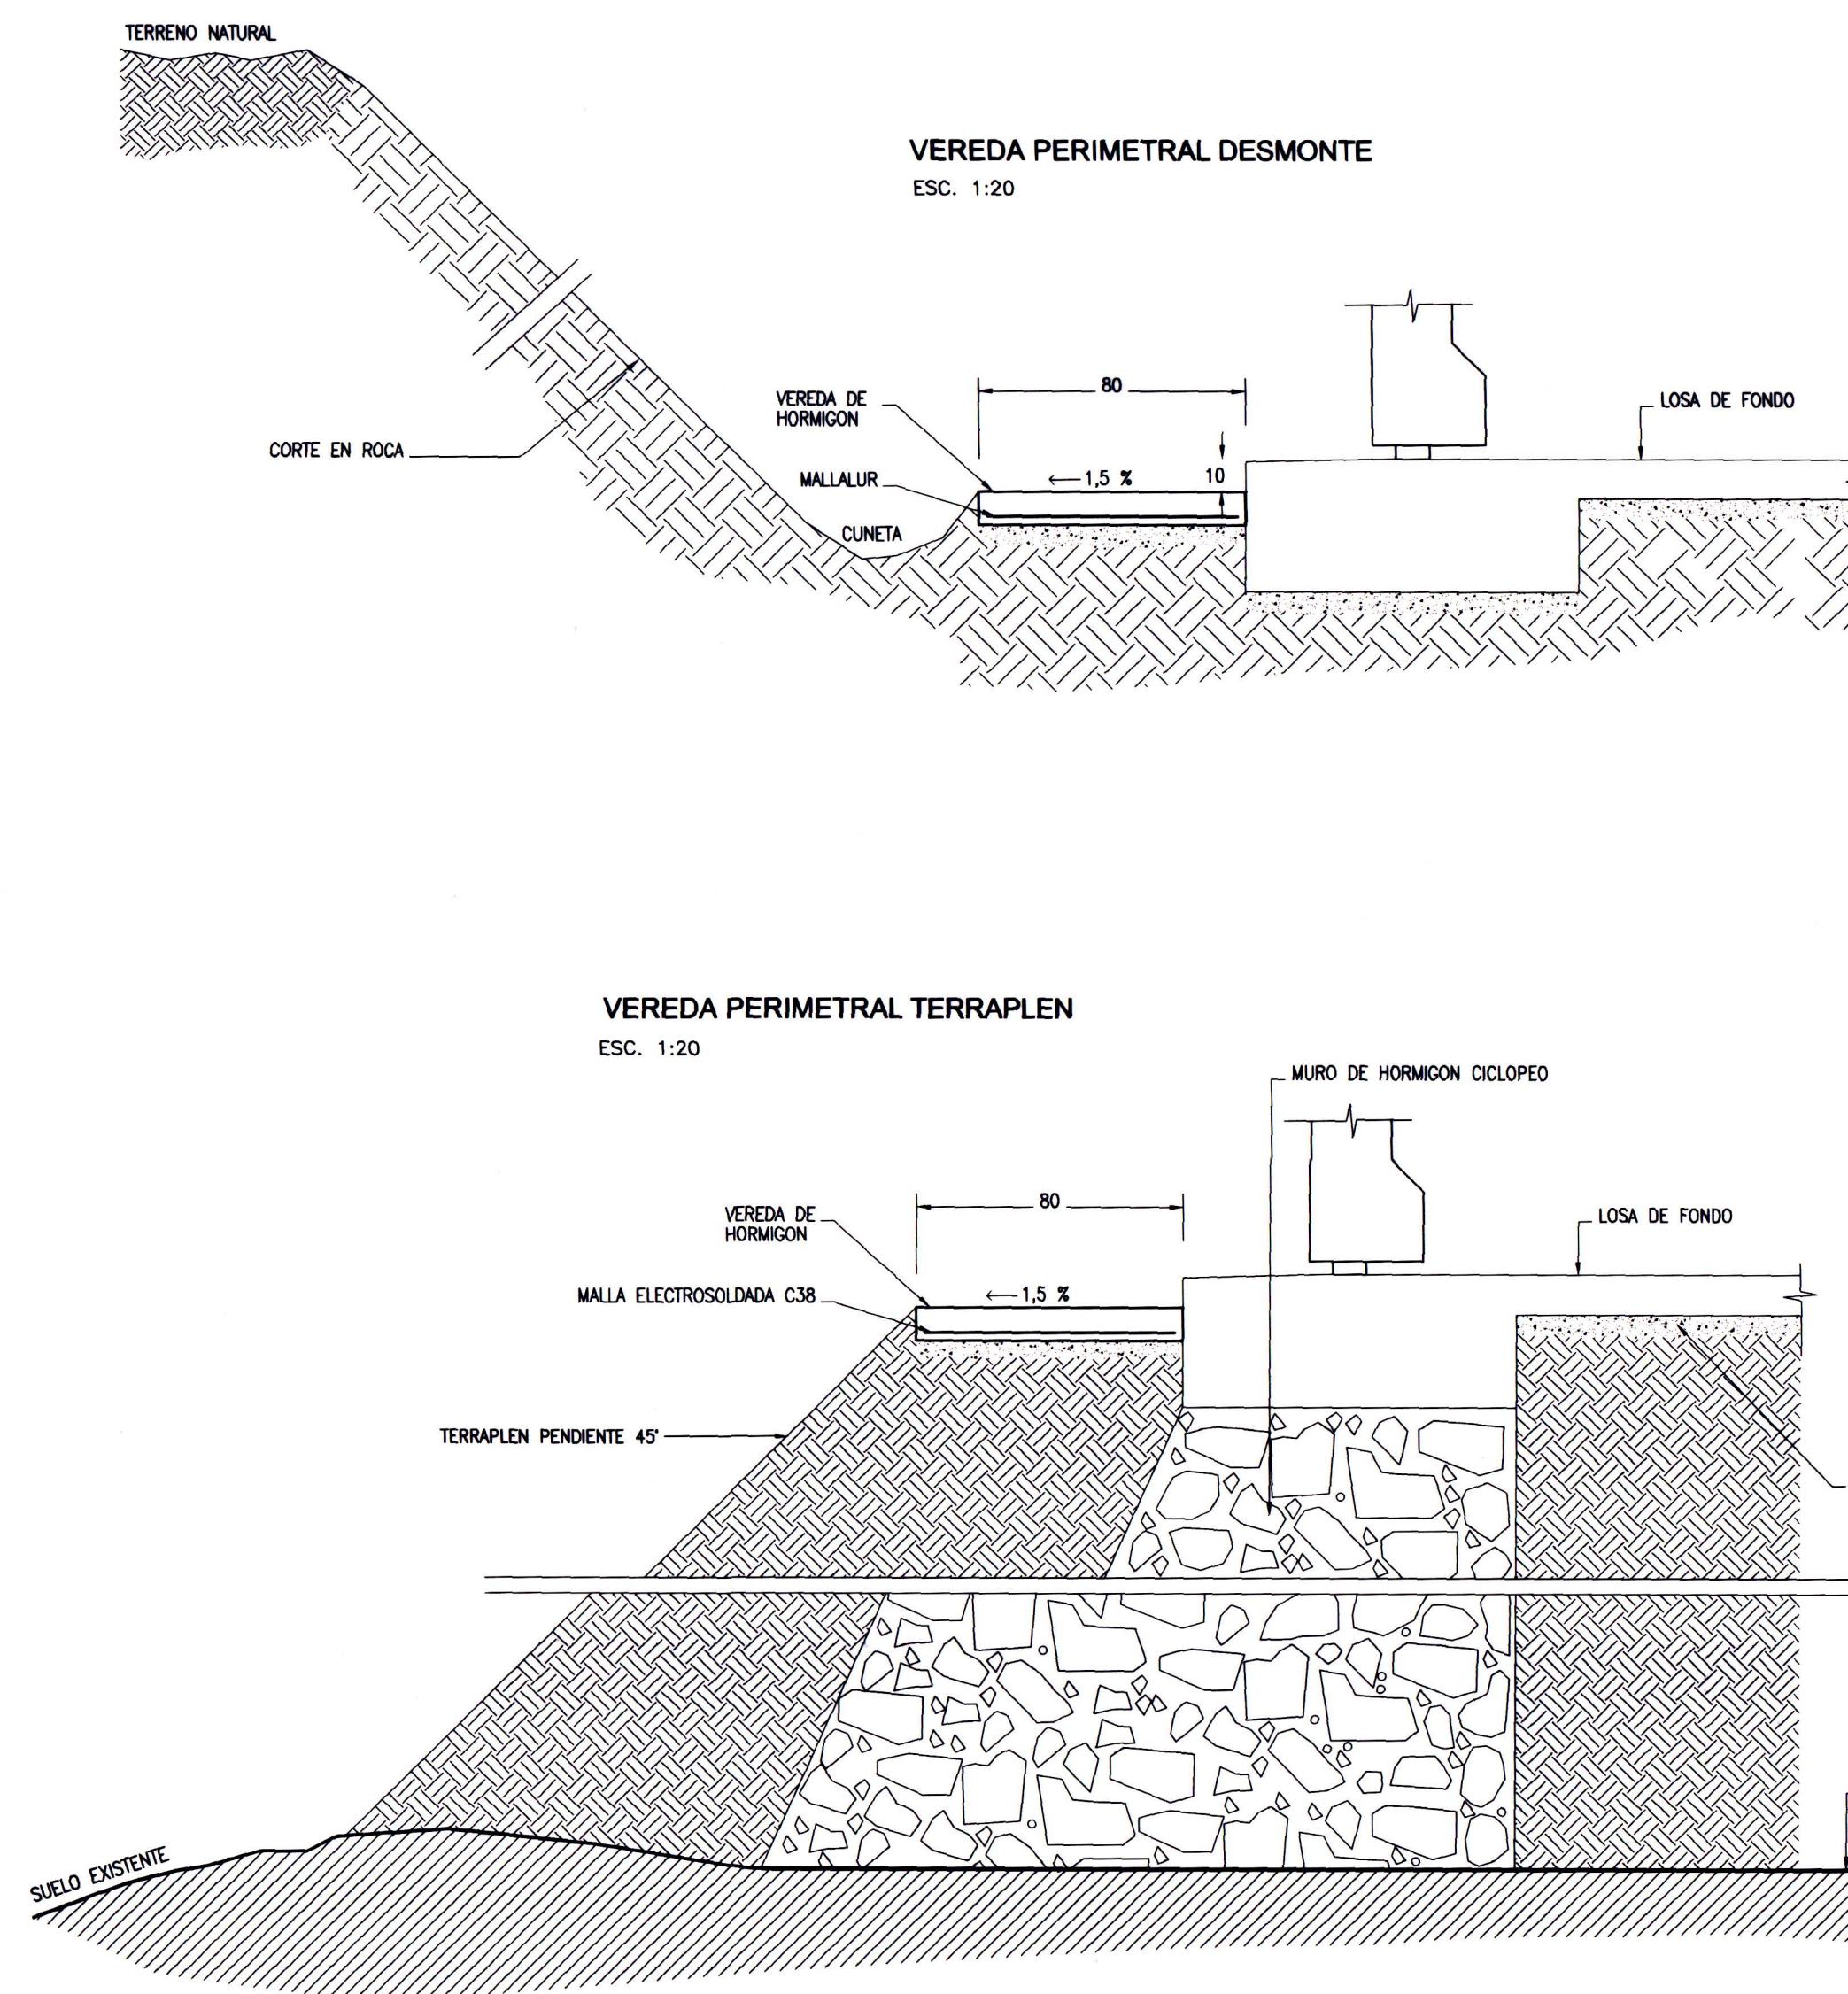

IMPERMEABILIZACION ESTRUCTURA DEPOSITO No.3

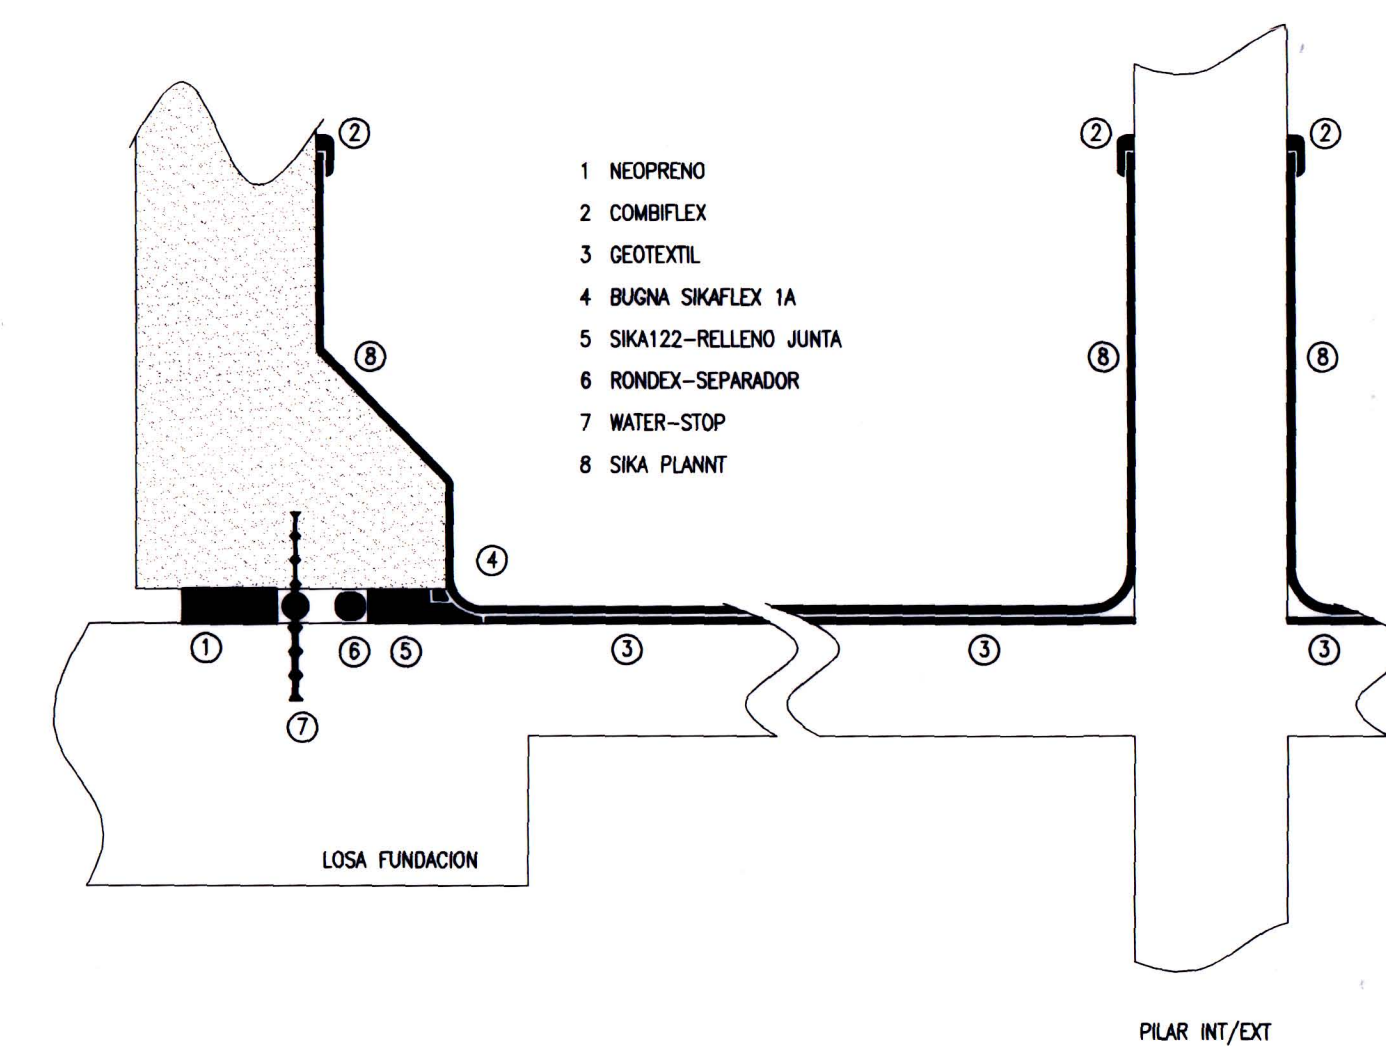

IMPERMEABILIZACION ESTRUCTURA DEPOSITO No.2

LA IMPERMEABILIZACION INTERIOR DEL DEPOSITO N°2, DISPONE DE PROTECCION MECANICA EN LA ZONA DEL ACCESO A TRAVES DE LA ESCALERA INTERIOR, POR LO QUE SE RECOMIENDA NO UTILIZAR ELEMENTOS CORTANTES EN EL RESTO DE LA SUPERFICIE, DURANTE TAREAS DE MANTENIMIENTO.

Caja de **32**
Jubilaciones y Pensiones de
Profesionales
Universitarios
\$24⁰⁰
Pesos Uruguayos
Diciembre 12 1997
002163

TIMBRES EN EL ORIGINAL

CONFORME A OBRA

PROYECTO: HIDROSUD SOCIEDAD DE CONSULTORES		CONTRATISTA: CONSORCIO ODEBRECHT*ROGGIO*STILE	
PLAN DE SANEAMIENTO AMBIENTAL DE MALDONADO			
		ADMINISTRACION DE LAS OBRAS SANITARIAS DEL ESTADO	
LICITACION INTERNACIONAL N° 1008 OBRAS DE SUMINISTRO DE AGUA POTABLE PARA CENTROS POBLADOS DE MALDONADO.		PEC 2 OBRA 1	
SIERRA BALLENA DEPOSITOS DE AGUA POTABLE 800 m3 ESTRUCTURA DE PISO - DETALLES		LAMINA 4	
OSE  Ing. JOSE MARIA ALONSO DIRECTOR DE OBRA	ODEBRECHT*ROGGIO*STILER  Ing. RUMBO ALONSO REPRESENTANTE TECNICO	37761-4	
ESCALA: VARIAS	FECHA: MAYO 2001	ARCHIVO: P201-EST- DWG	