



VISTA LATERAL

ESC 1:200

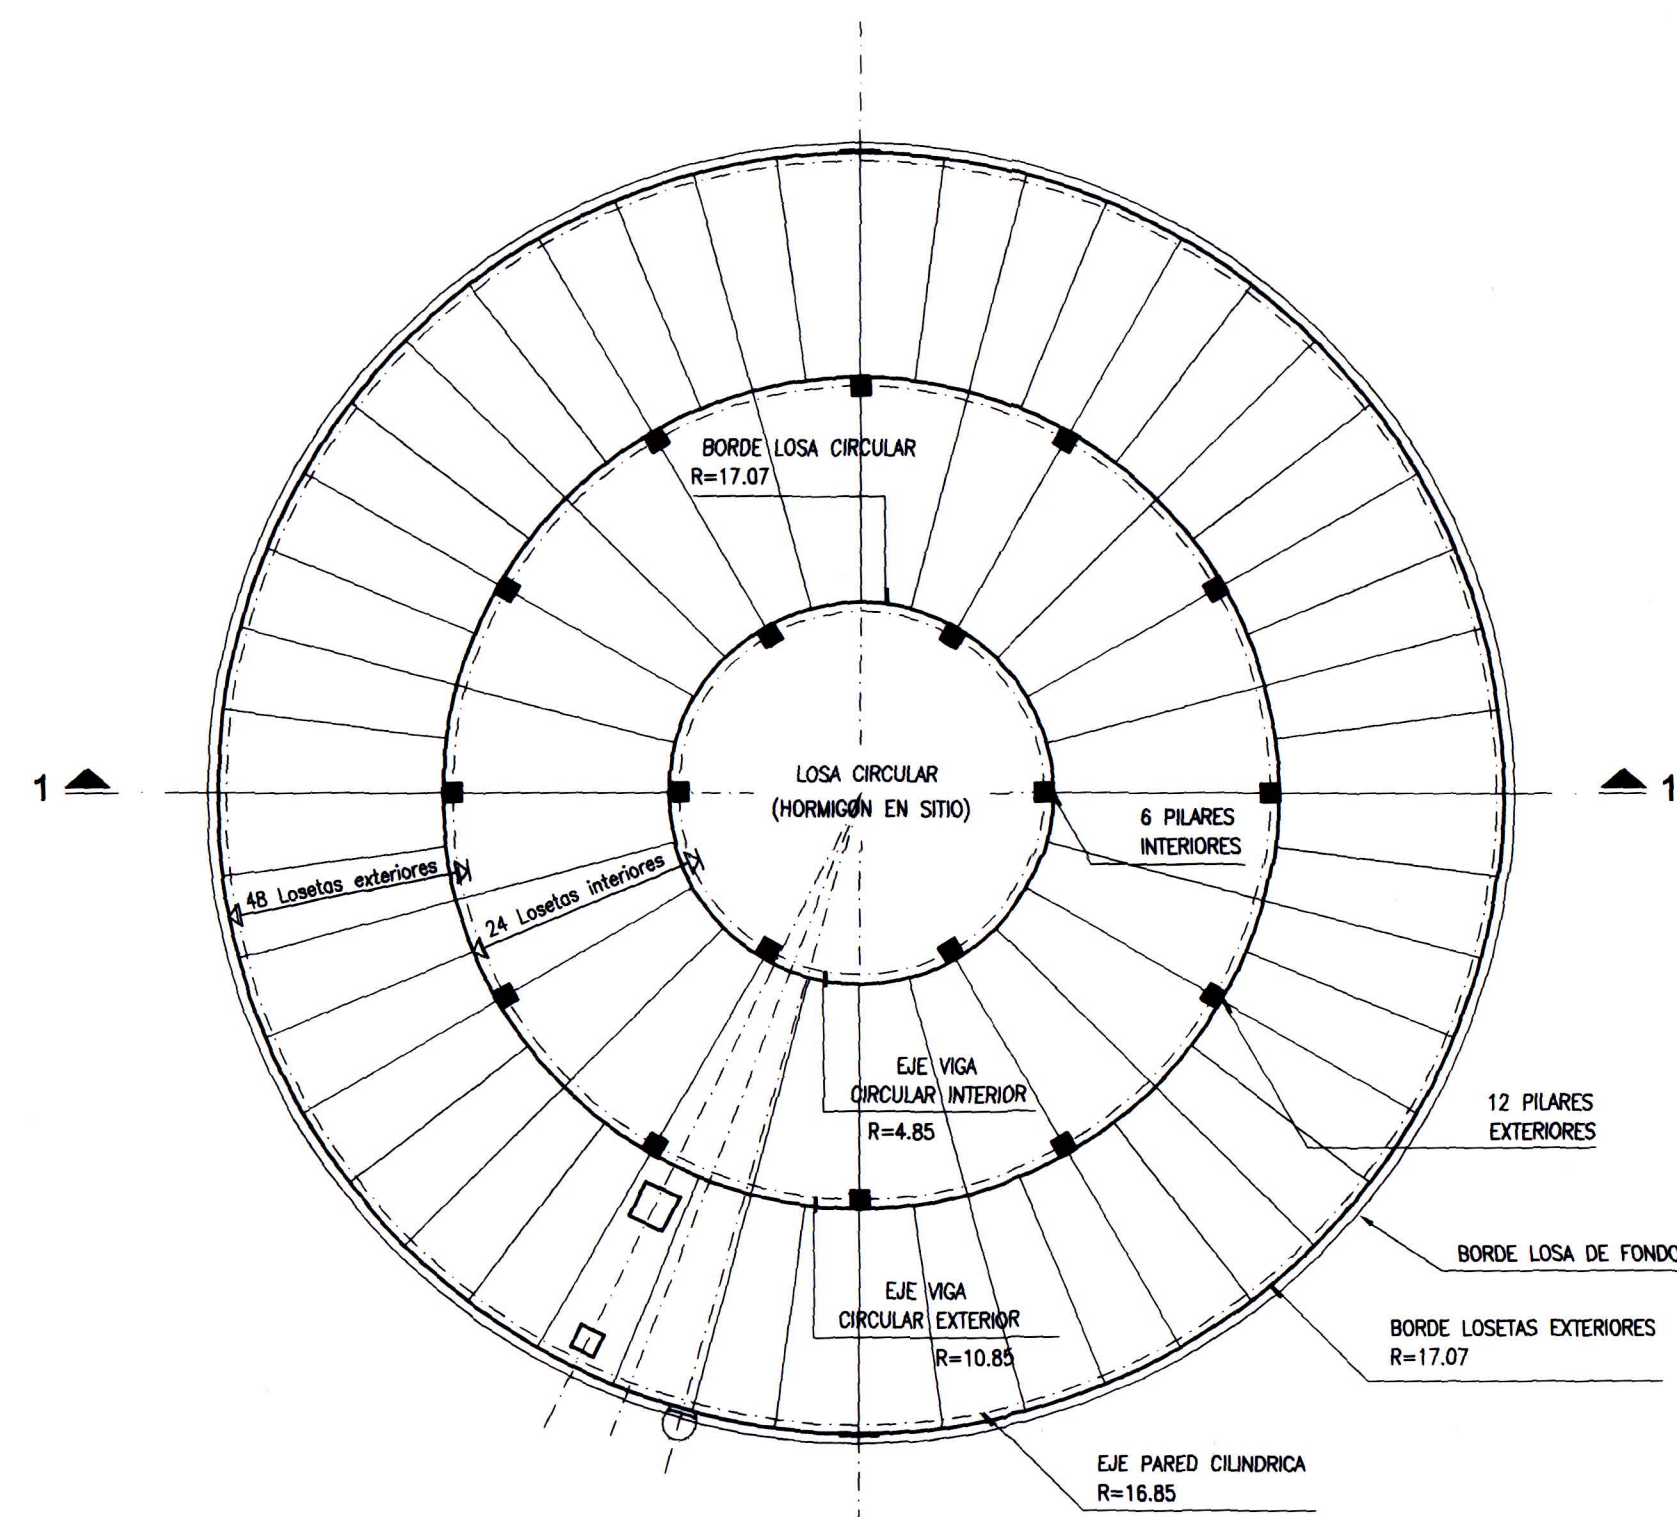


PLANTA DE TECHO

ESC 1:200

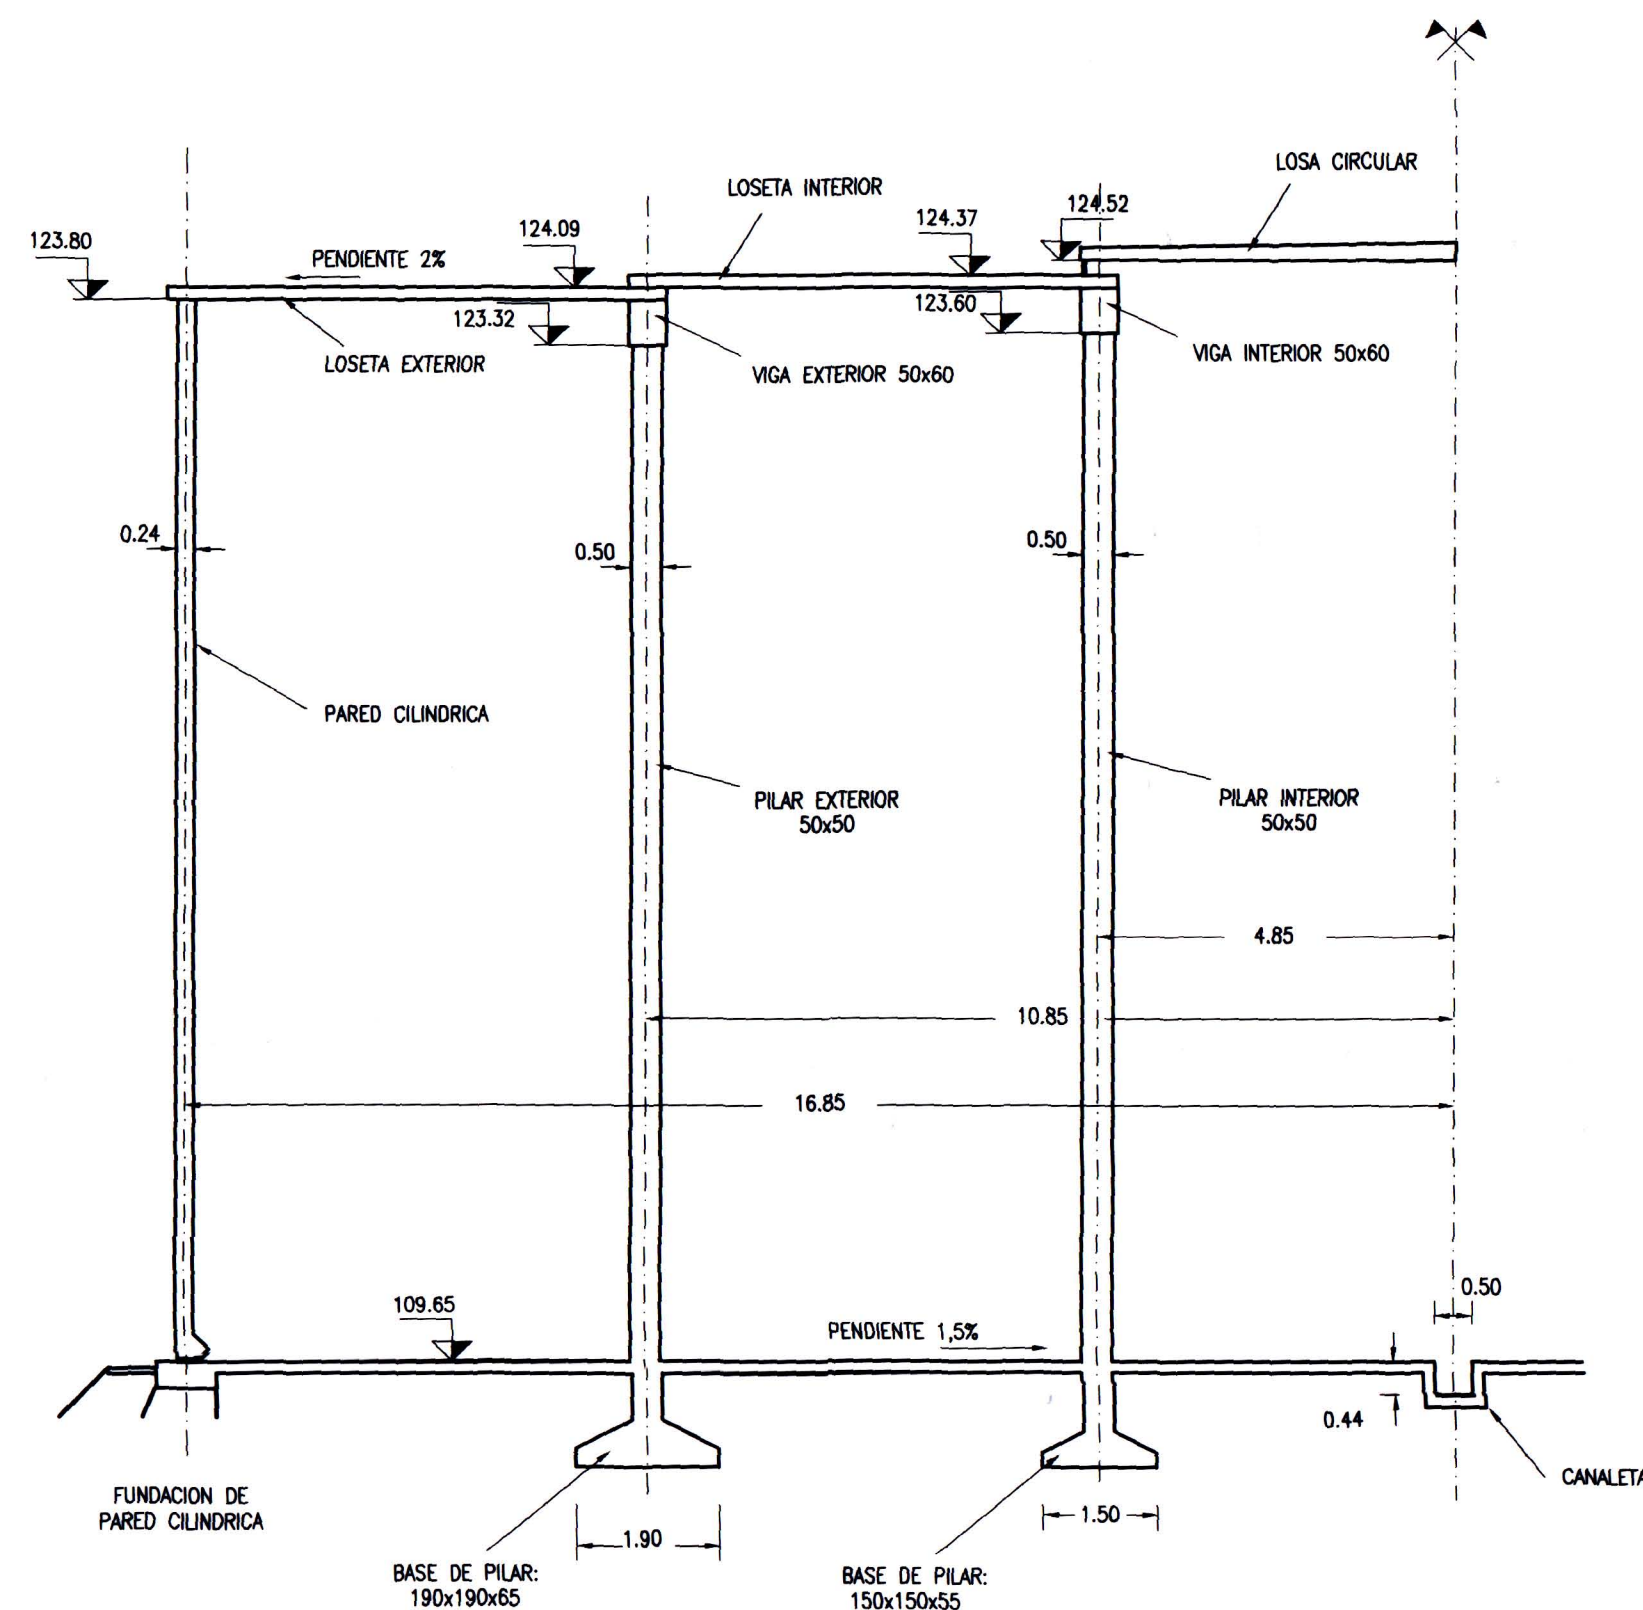

CORTE VERTICAL AXIAL 1-1

ESC 1:100

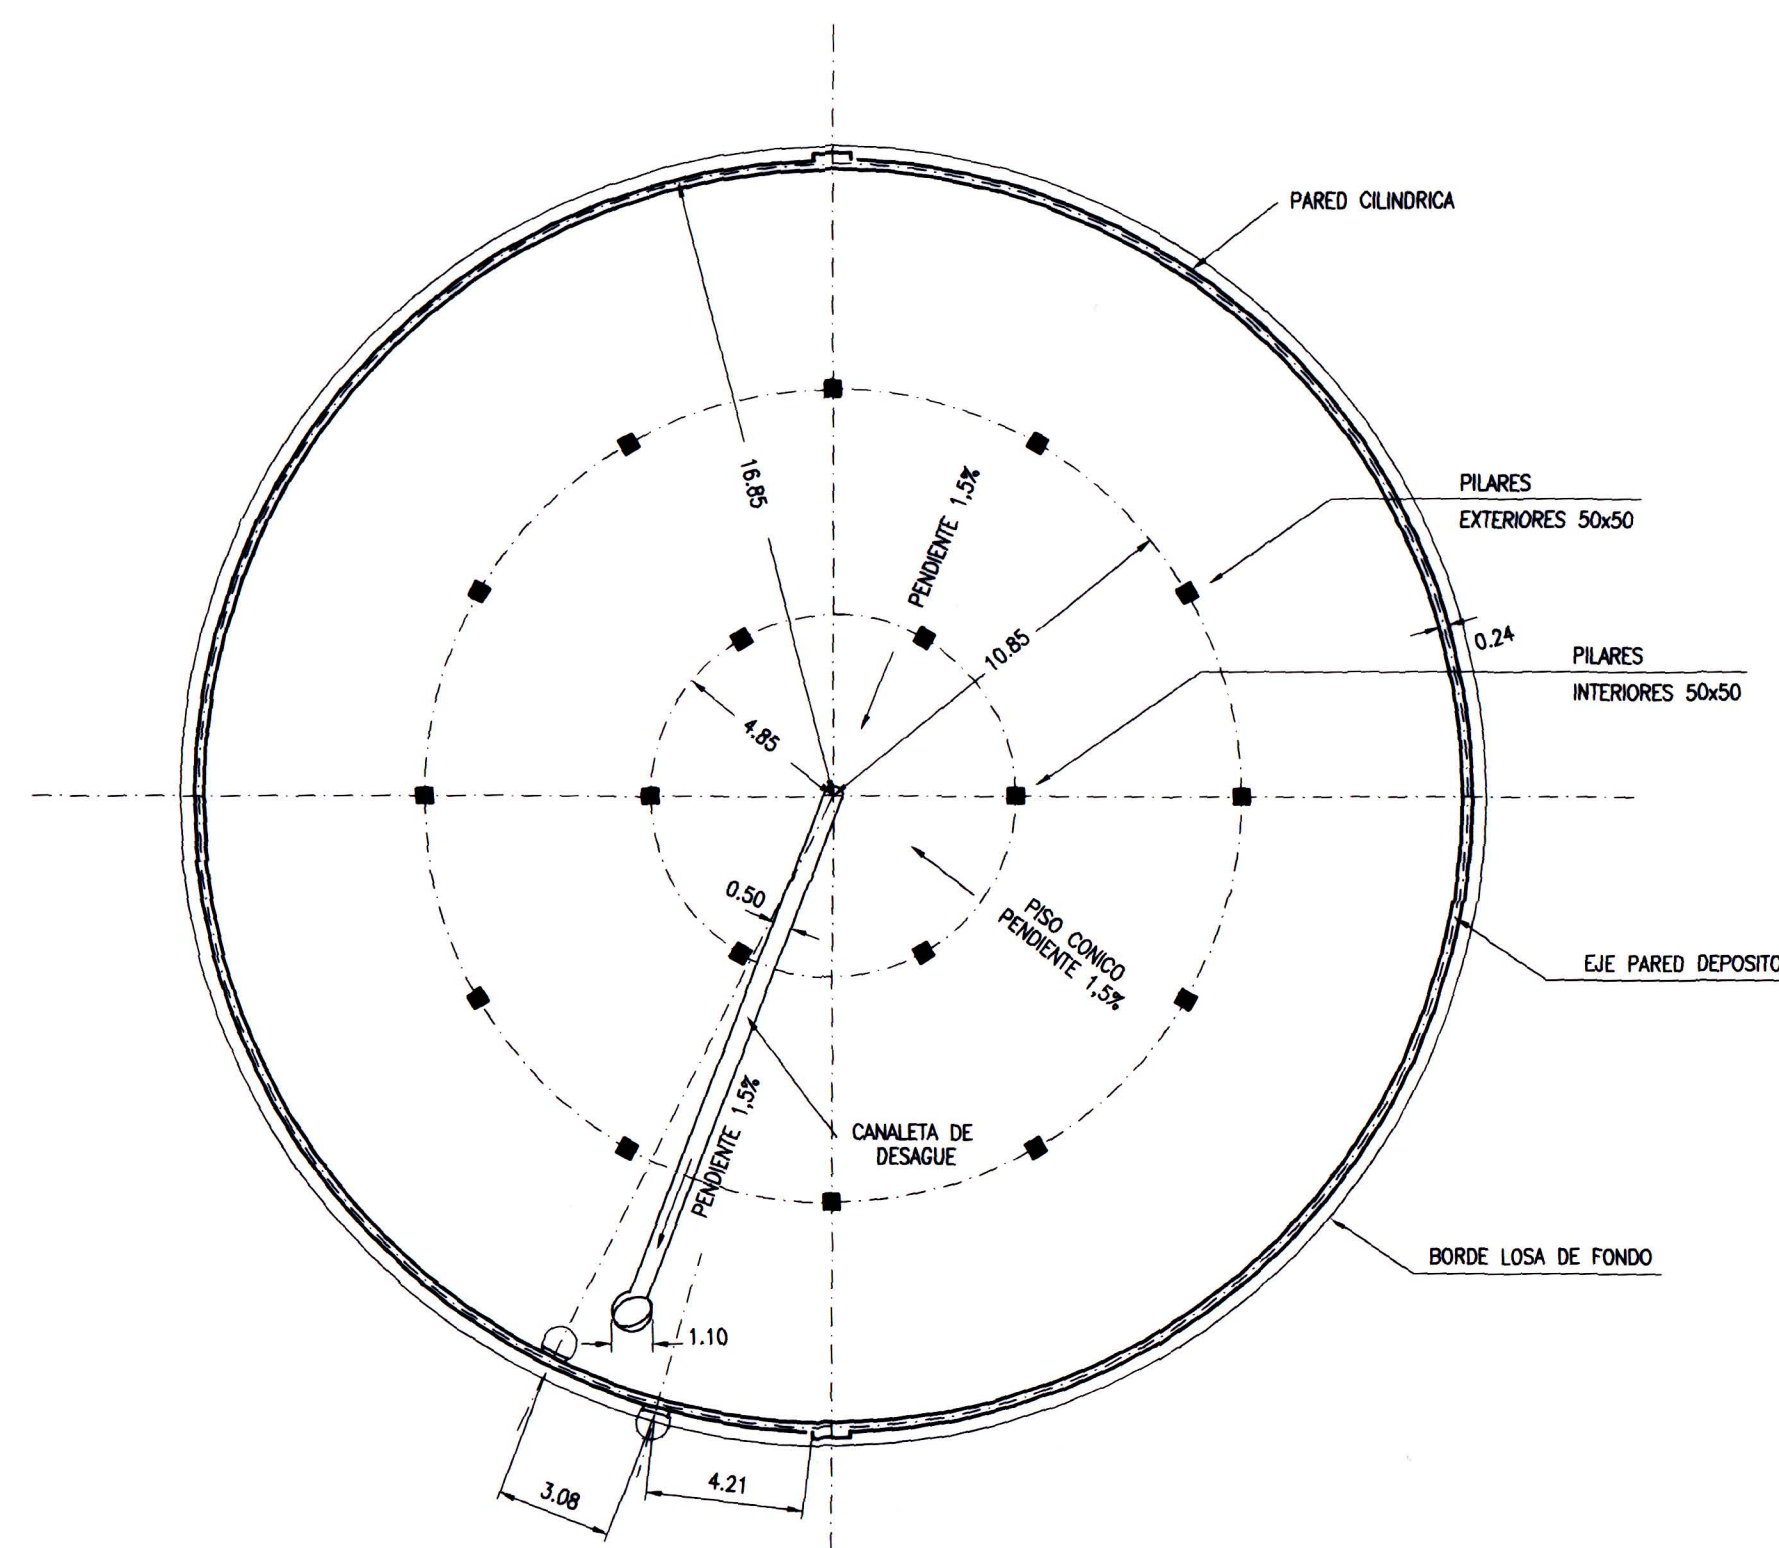


CORTE HORIZONTAL 2-2

ESC 1:200

PLANO UBICACION

ESCALA: 1/1000

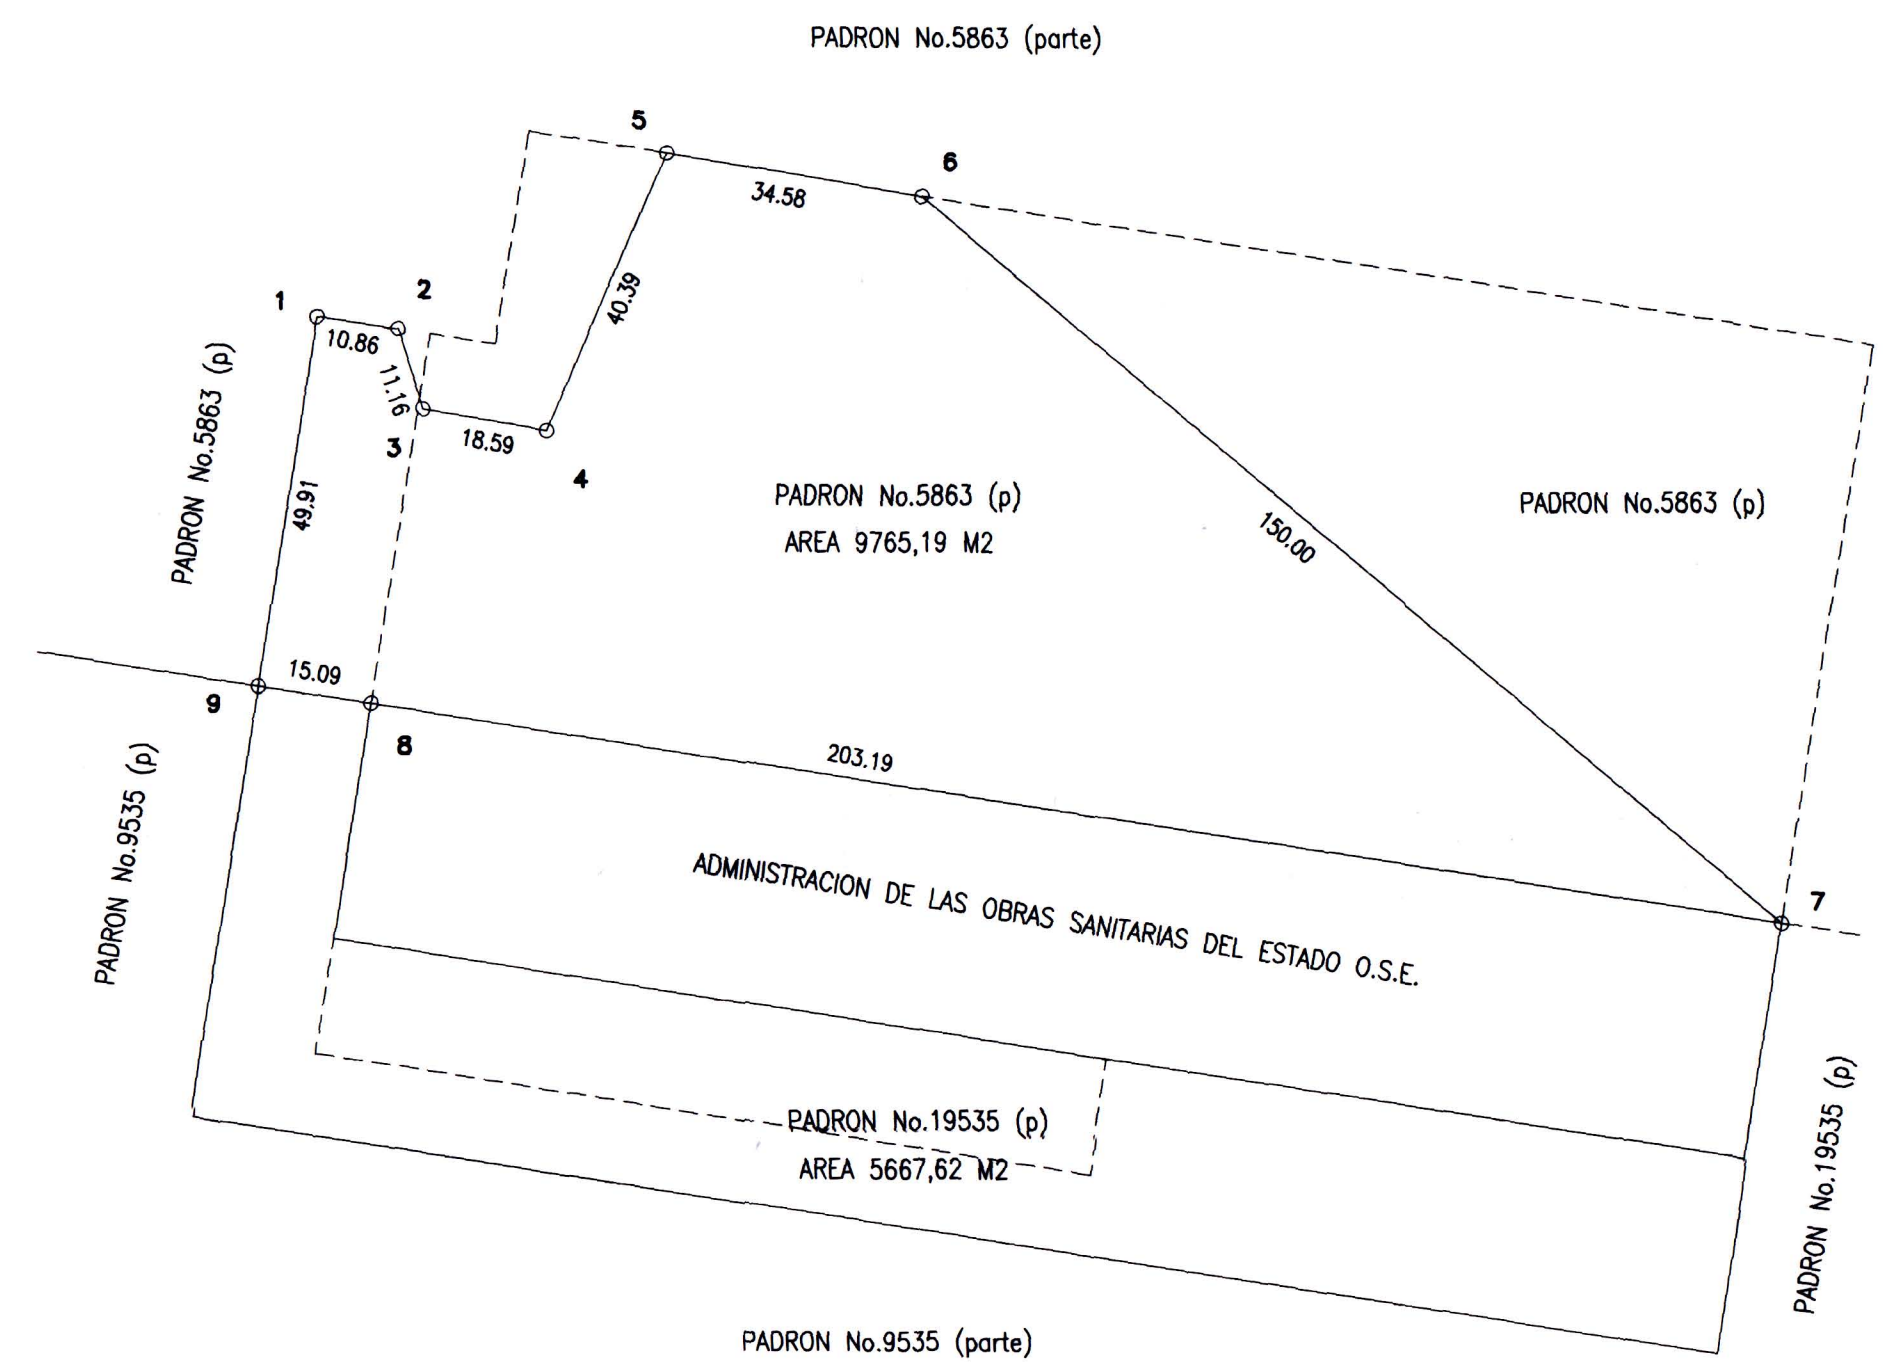ANTECEDENTES GRAFICOS:
PLANO INSCRITO CON EL N°4191 CON FECHA 9/6/1995
DEL AGR. JORGE RODRIGUEZ MATA

TIMBRES EN EL ORIGINAL

CONFORME A OBRA

PROYECTO: **HIDROSUD**
SOCIEDAD DE CONSULTORES
CONTRATISTA: **ODEBRECHT*ROGGIO*STILER**
Consorcio

PLAN DE SANEAMIENTO AMBIENTAL DE MALDONADO

OSE
ADMINISTRACION DE LAS OBRAS
SANITARIAS DEL ESTADOLICITACION INTERNACIONAL N° 1008
OBRAS DE SUMINISTRO DE AGUA POTABLE
PARA CENTROS POBLADOS DE MALDONADO.PEC 2
OBRA 1SIERRA BALLENA
DEPOSITOS DE AGUA POTABLE 600 m3
FACHADA, CORTES, PLANTA

LAMINA 2

ESCALA: VARIAS
FECHA: MAYO 2001
ARCHIVO: P20-PLANTA.DWG
ING. JOSE MARIA ALCORTA
DIRECTOR DE OBRA
ING. JOSE MARIA ALCORTA
REPRESENTANTE TECNICO

37761-2