


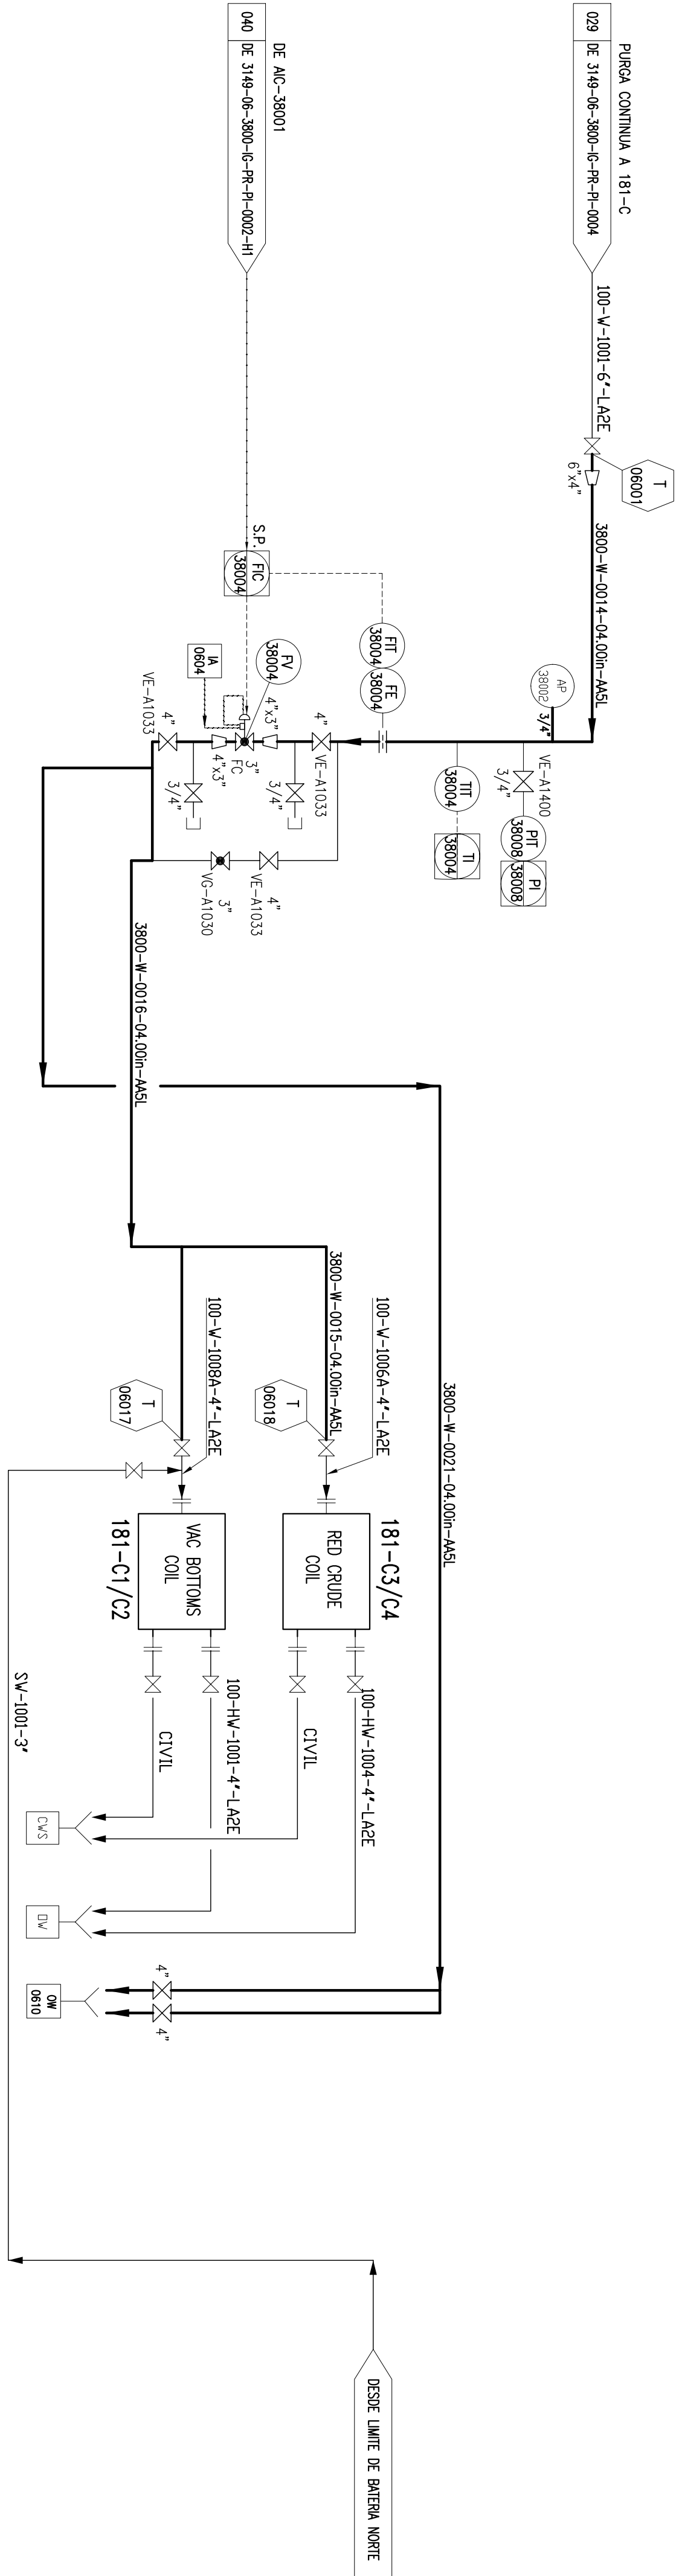


3803-L
FILTRO LATERAL AUTOLIMPIANTE
CAIDA DE DISEÑO: 1000 m³/h
CAIDA DE OPERACION (normal/max): 756/840 m³/h
CAIDA DE PRESION (frio suco): 0.5 kg/cm²
PRESION DE DISEÑO: 10.4 kg/cm²(g)
PRESION DE OPERACION (normal/max): 3.2/6.5 kg/cm²(g)
TAMANO DE PARTICULAS A RETENER: 75 mic

181-C1/C2/C3/C4
BOX COOLER
CAIDA DE DISEÑO: 60 m³/h
PRESION DE DISEÑO: 4m kg/cm²(g)

NOTAS

- 1- CONEXION DE 3/4" PARA CONEXIONADO DE LA VAVULA REDUCTORA DE PRESION.
- 2- LA ALARMA SE ACTIVA POR RETIENCIÓN DE LAVADOS (3 O MAS LAVADOS EN MENOS DE DOS MINUTOS).

REFERENCIAS

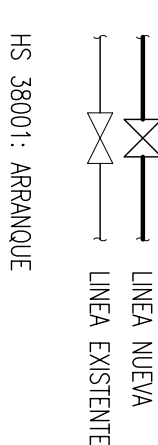

DIAGRAMAS DE REFERENCIA:
P&ID 2734-R-DP-800101: COOLING WATER (1/4)

2	CONFORME A OBRAS -	27-12-11	SW	SAW	GAR
1	PARA CONSTRUCCION -	02-05-11	SW	SAW	GAR
0	PARA CONSTRUCCION -	31-08-10	SW	SAW	GAR
A	PARA APROBACION -	18-12-09	SW	SAW	GAR
REV	DENOMINACION	FECHA	DIBUJO	REVISO	APROBADO



ESTE DOCUMENTO CONTIENE INFORMACION DE PROPIEDAD DE AESA, SU REPRODUCCION TOTAL O PARCIAL, QUEDA TOTALMENTE PROHIBIDA		PROYECTO		OBM: 3149	
TITULO		GAS OIL Y GASOLINA		DE BAJO AZUFRE	
PROYECTO		REVISO		APROBADO	
INICIAL	SV	HRD	RM	RAUT	
FECHA	18-12-09	18-12-09	18-12-09	18-12-09	
FINA					
AESAs N°		3149-06-3800-06-PR-P1-0002		ESCALA	
				S/E	
				2	

EQUIPOS

1

2

3

4

5

6

7

8

9

A

B

C

D

E

F

1

2

3

4

5

6

7

8

9

A

B

C

D

E

F