UNIT A1
594x841

## DESAGUE CORTE B-B
ESC: 1/50




## DESBORDE CORTE A-A
Esc: 1/100




## CAMARA VERTEDERO PLANTA
Esc: 1/50

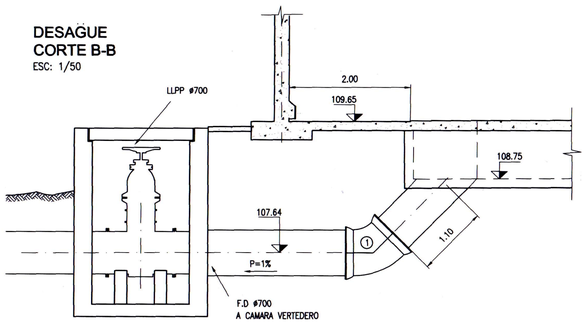


## DETALLE, INTERCONEXION DEPOSITO N°3
ESC: 1/50

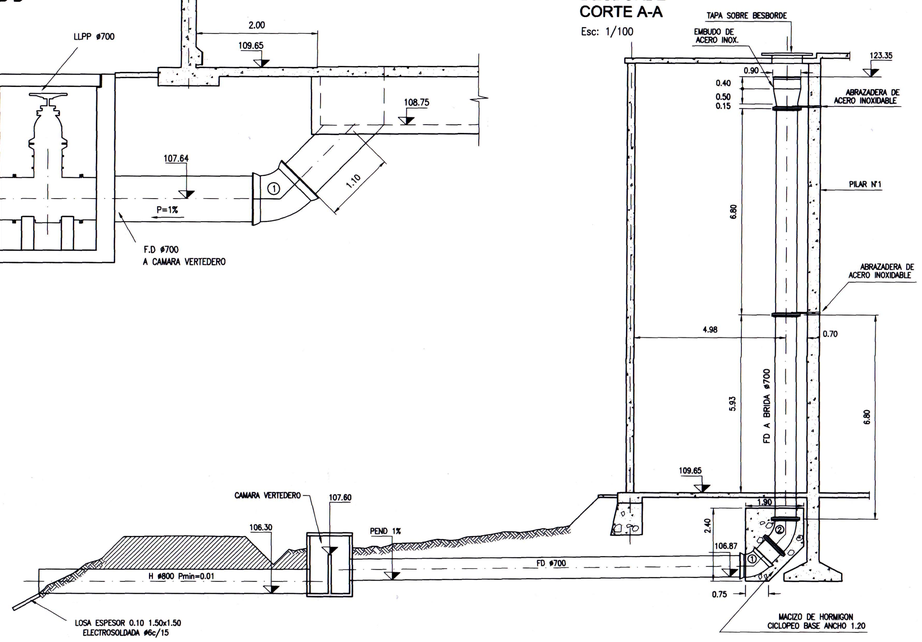


## DETALLE, INTERCONEXION DEPOSITO N°2
ESC: 1/50

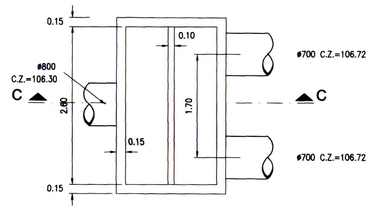


## DESAGÜE DEPOSITO No.2.
## PLANTA
ESC: 1/50

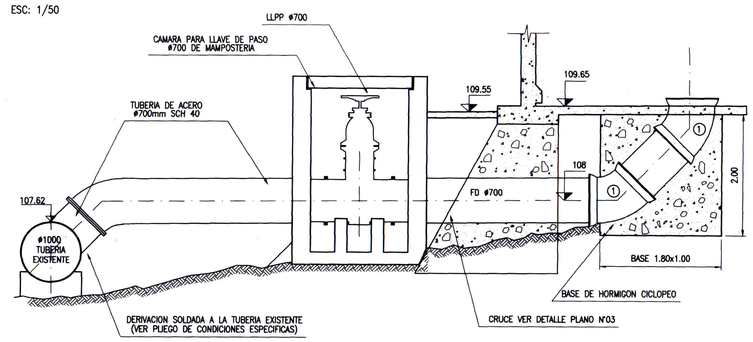


## CAMARA VERTEDERO CORTE C-C
Esc: 1/50




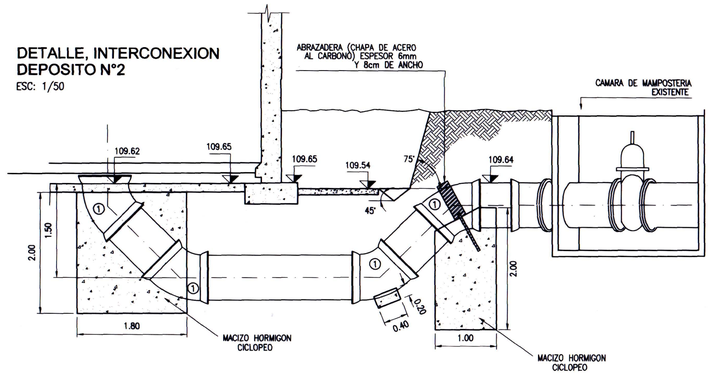


## DESAGÜE DEPOSITO No.3.
## PLANTA
ESC: 1/50

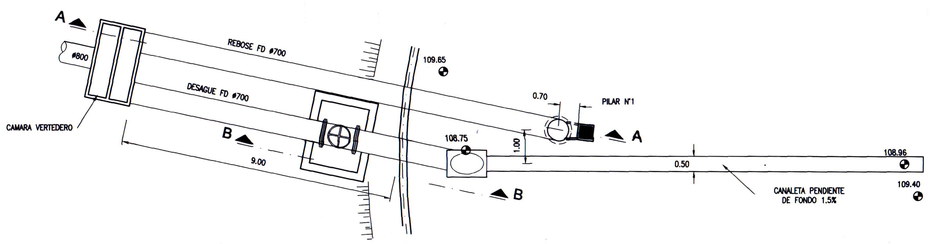


## CAMARA VERTEDERO LOSETAS DE TAPAS
Esc: 1/50

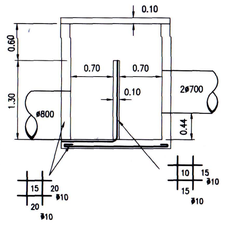


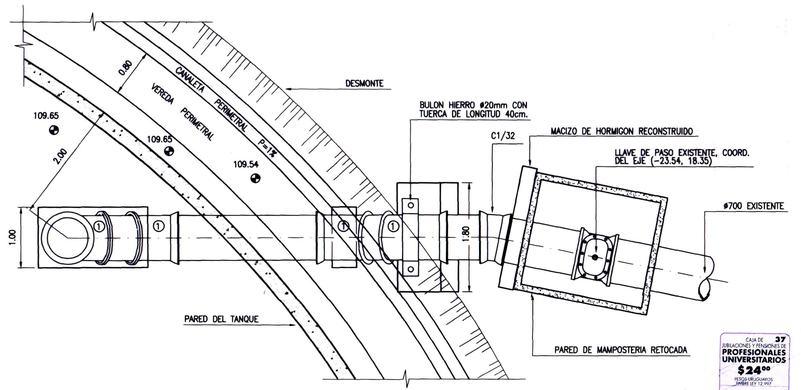CAJA DE 37 JUBILACIONES Y PENSIONES DE PROFESIONALES UNIVERSITARIOS
$24.00
002163

TIMBRES EN EL ORIGINAL

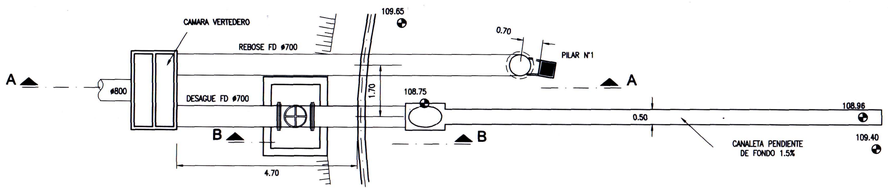CONFORME A OBRA

| PROYECTO: HIDROSUD SOCIEDAD DE CONSULTORES | CONTRATISTA: Consorcio ODEBRECHT*ROGGIO*STILER |
|---|---|

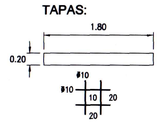PLAN DE SANEAMIENTO AMBIENTAL DE MALDONADO

OSE — ADMINISTRACION DE LAS OBRAS SANITARIAS DEL ESTADO

LICITACION INTERNACIONAL N° 1008
OBRAS DE SUMINISTRO DE AGUA POTABLE PARA CENTROS POBLADOS DE MALDONADO.

PEC 2
OBRA 1

**SIERRA BALLENA**
**DEPOSITOS DE AGUA POTABLE 600 m3**
**DETALLES DE TUBERIAS**

LAMINA 3

| OSE | ODEBRECHT*ROGGIO*STILER | |
|---|---|---|
| Ing. JOSE MARIA ALDORTA DIRECTOR DE OBRA | ARQ. ALVARO LEEZ REPRESENTANTE TECNICO | 37761-3 |
| ESCALA: VARIAS | FECHA: MAYO 2001 | ARCHIVO: 2201-DETUB.DWG |